
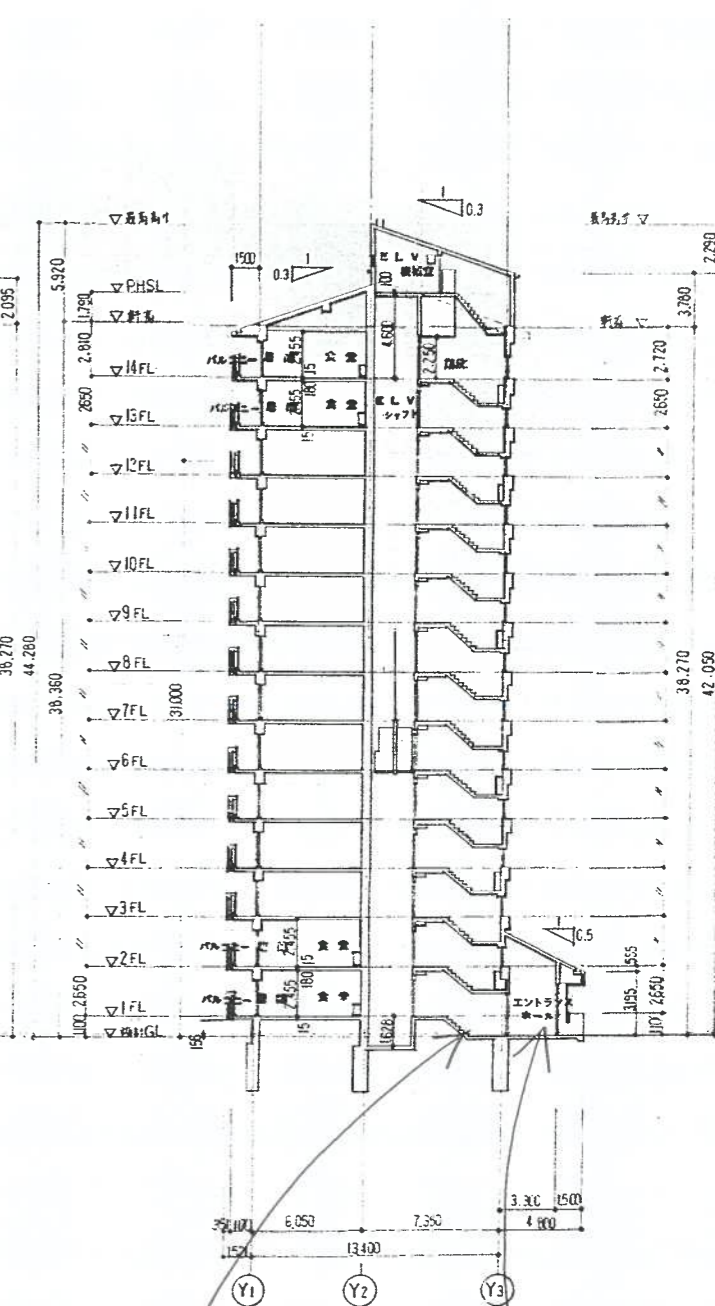
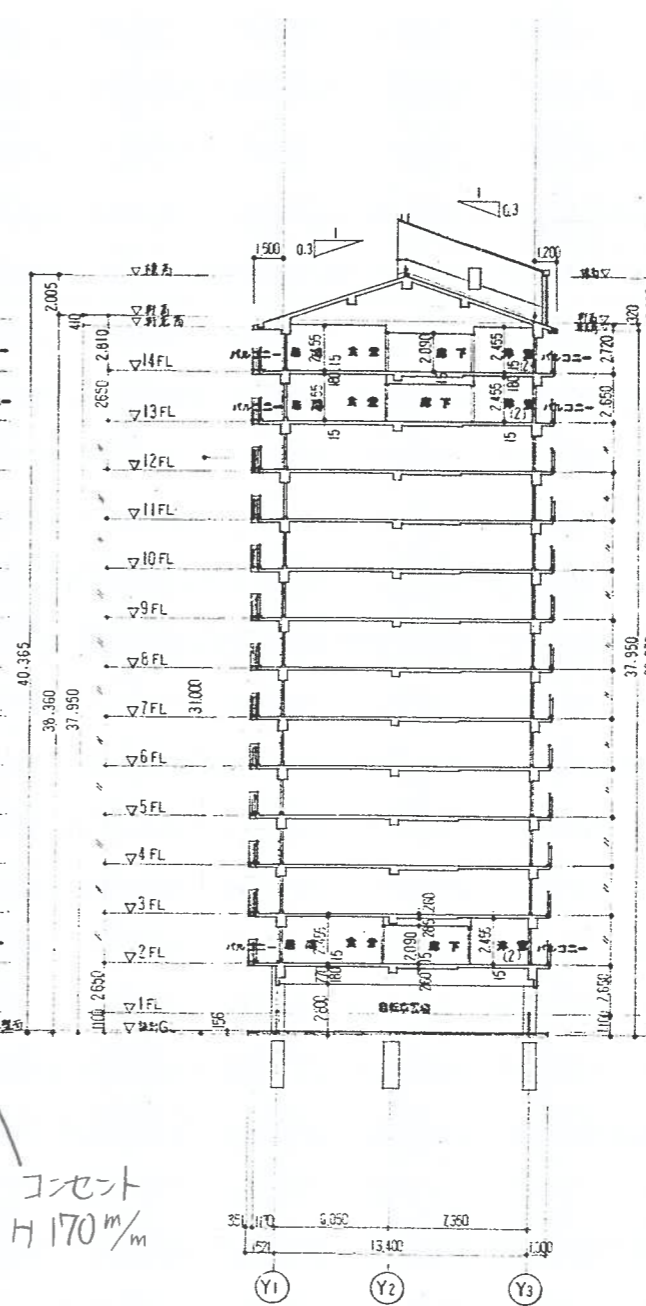


直近地面からの高さ
H1000 m/m

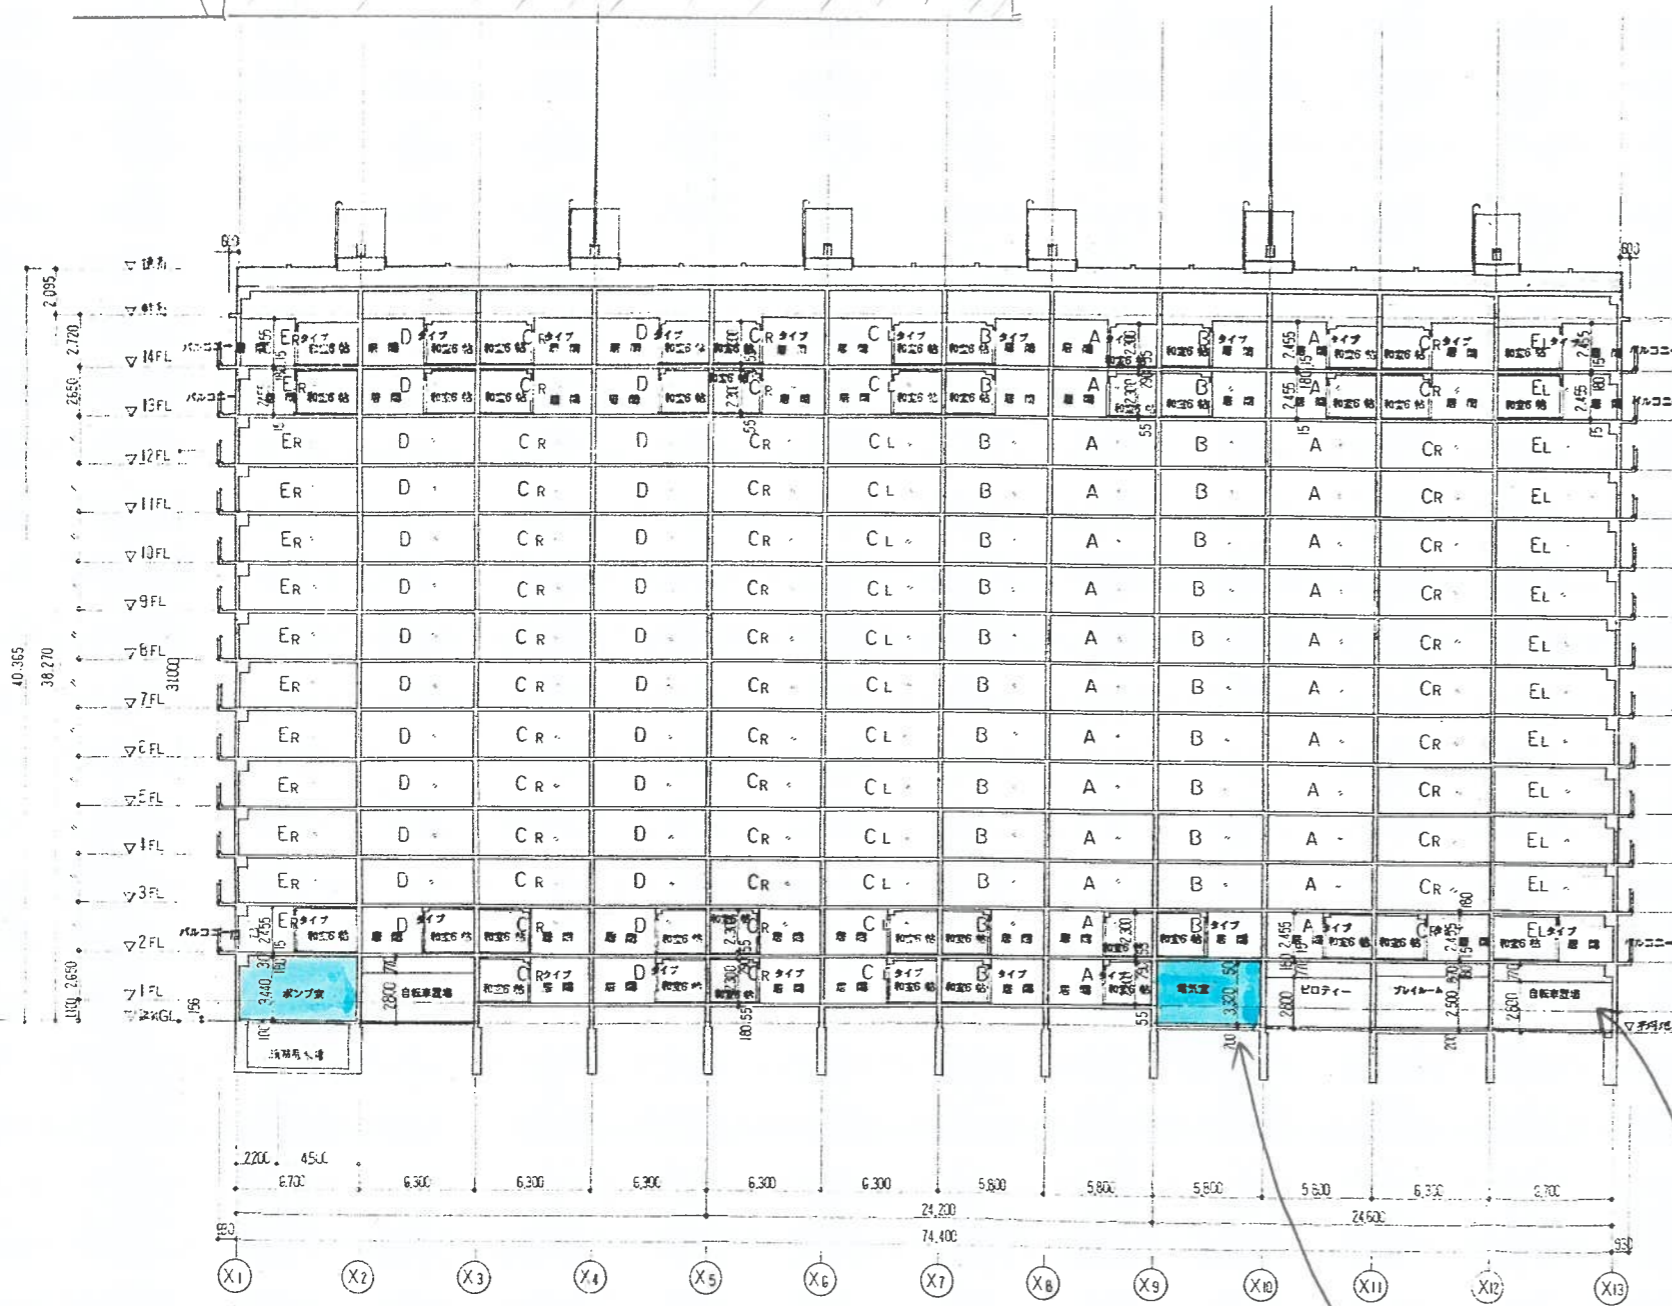

A-A 断面図

B-B 断面図

C-C 断面図

電気室
入口扉
H140

東電借室
入口扉
H180

1階倉庫
分電盤
H680

コンセント
H280

竣工図 61.3.13

三井建設一級建築士事務所



日付
58.9.12
58.11.01
59.2.9

年月日
7.12.57
11.01
11.12

特記事項・変更事項

パークシティ金沢八景
断面図

2号線
縮尺 1:200

図面番号
D-27